


圖號	2/A3	第 6 頁

南·北向立面圖
竣工圖

備註：

圖名	修改內容
日期	
核准	
設計	
繪圖	

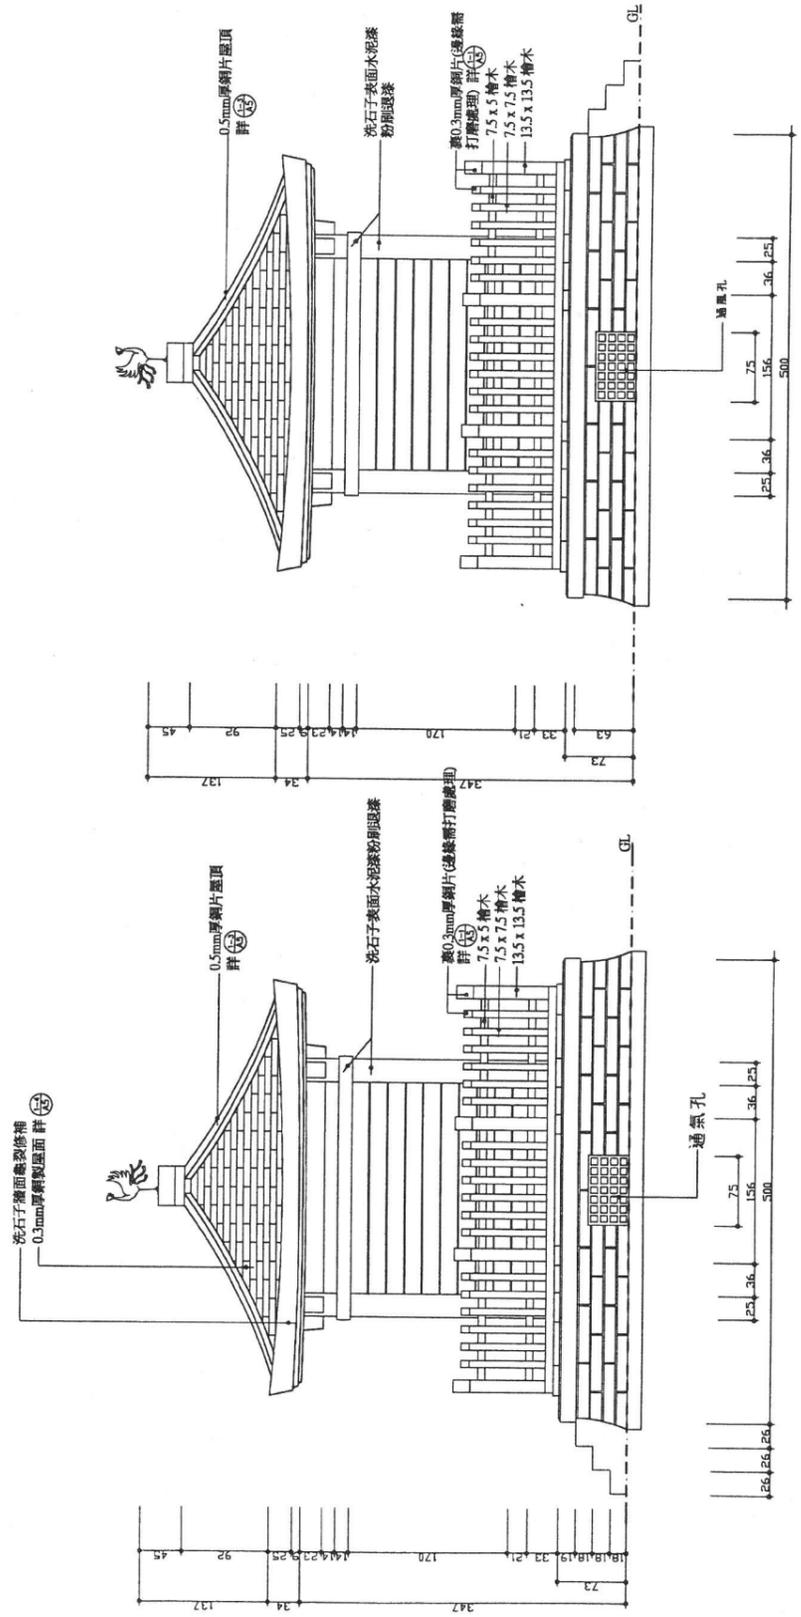

北向立面圖

南向立面圖


圖號	7/12	第 12 頁

剖面圖
竣工圖

備註：

圖名	修改內容
日期	
核准	
設計	
繪圖	

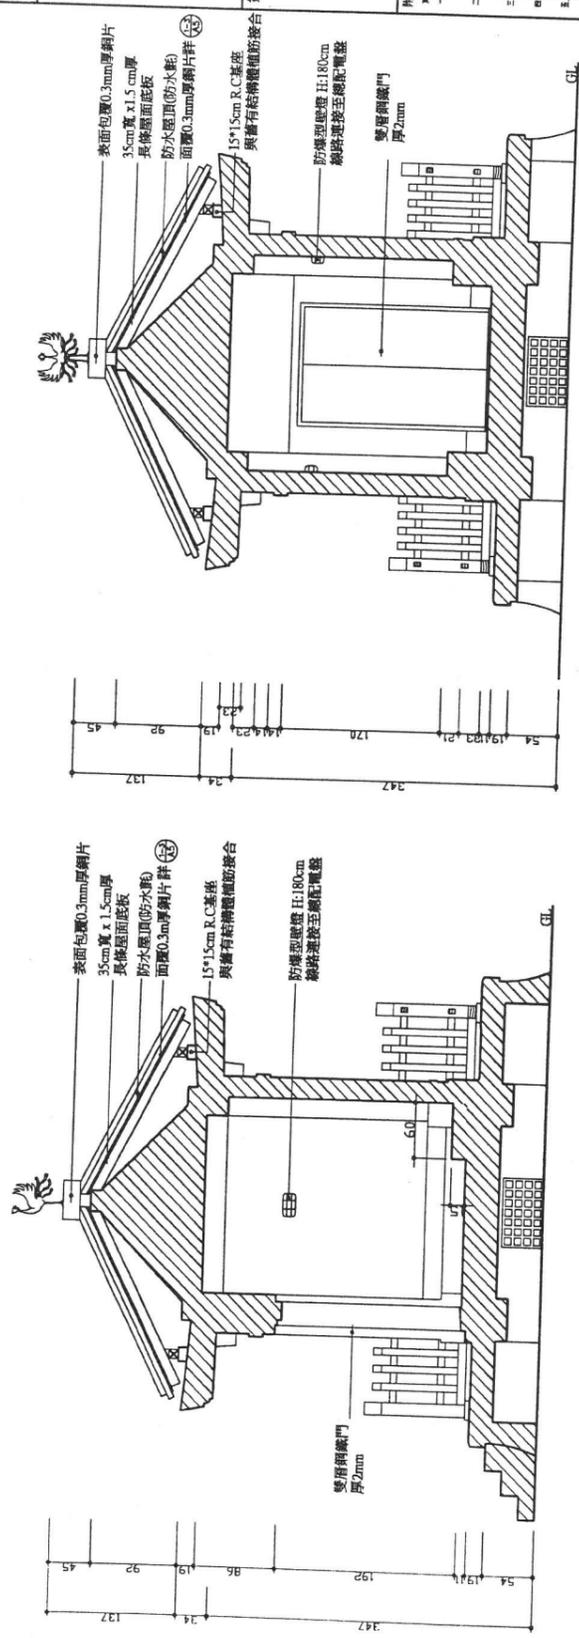


縱向剖面圖


橫向剖面圖

植栽表

編號	名稱	規格	數量	備註
A1	台灣五葉松	H 300 W 120 DBH 6	4	
A2	大葉欖	H 300 W 120 DBH 7	6	
B1	白鶴芋	H 40 W 20		
B2	波士頓蕨	H 30 W 20		
B3	月橘	H 40 W 20	400	
B4	鶴掌藤	H 40 W 20	500	
C1	地毯草		178	
C2	百慕達草		31	

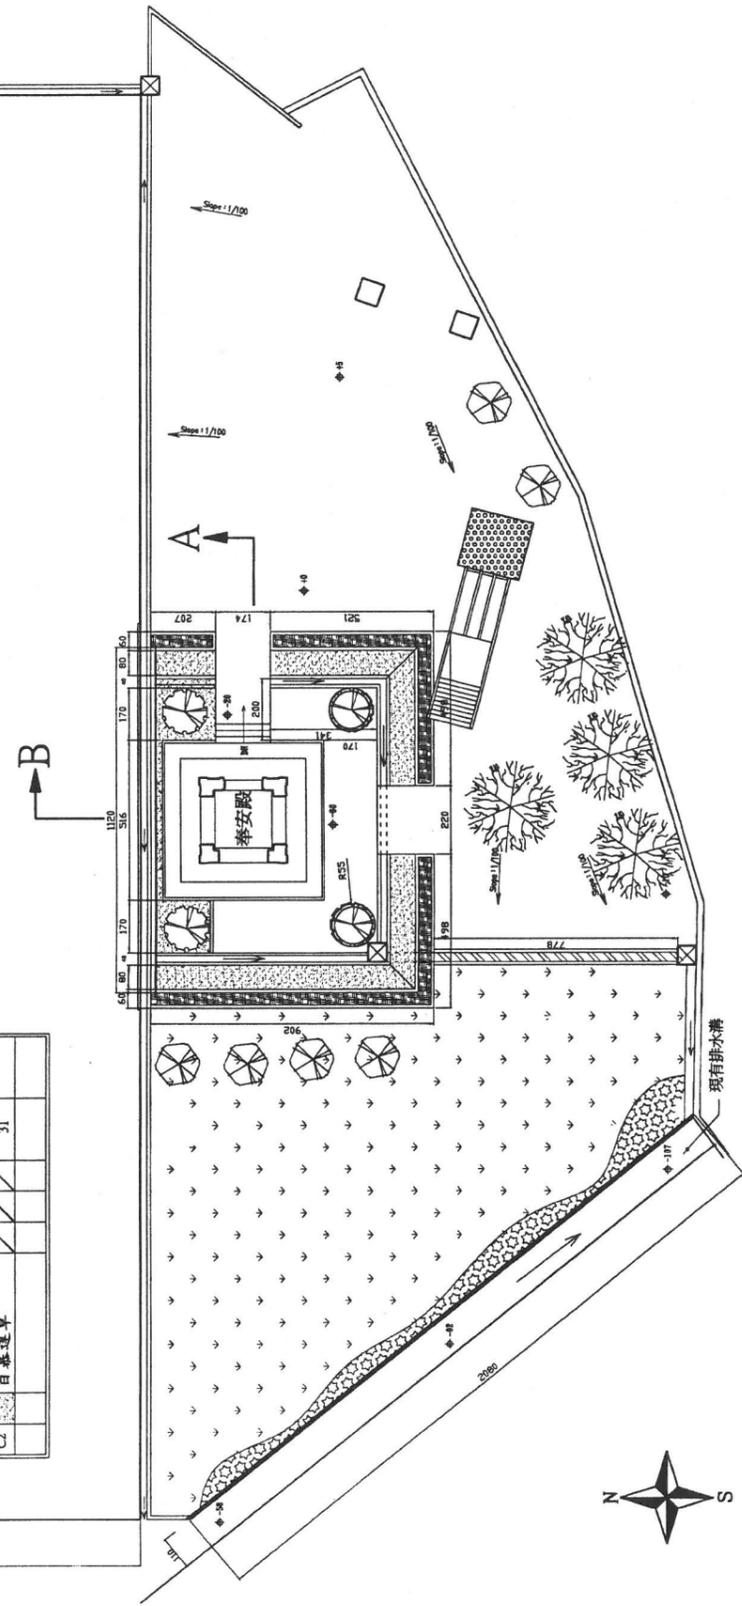

放樣、植栽圖

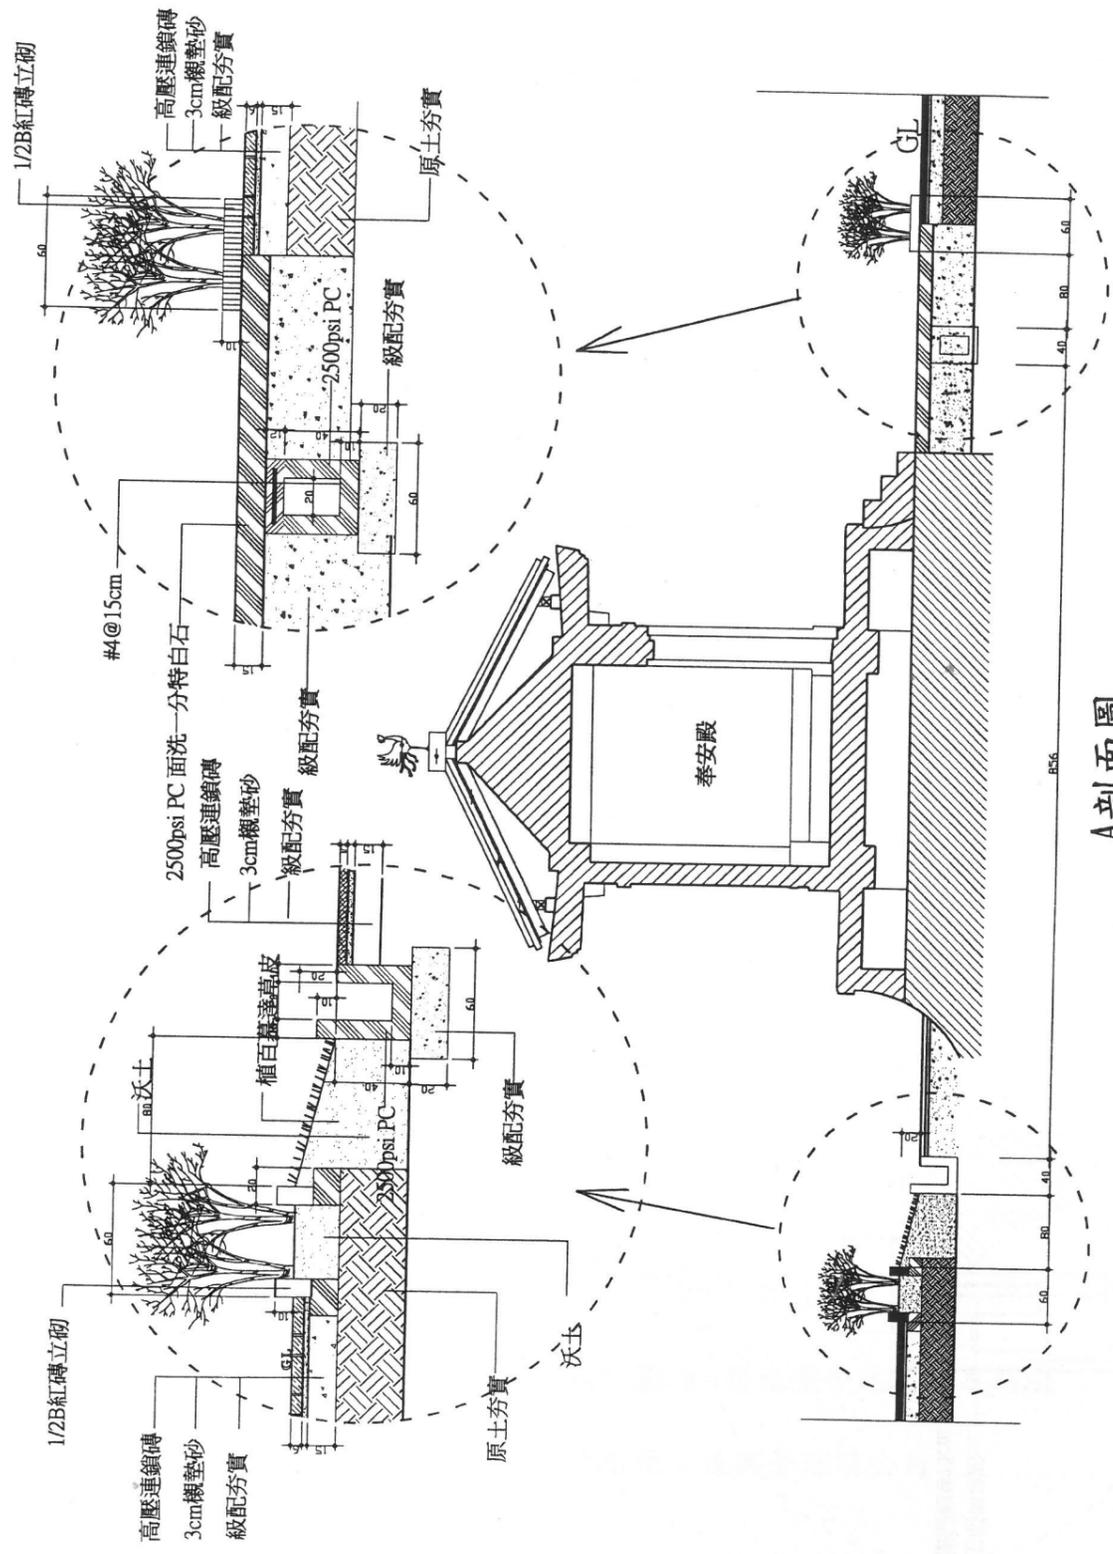

A剖面圖

